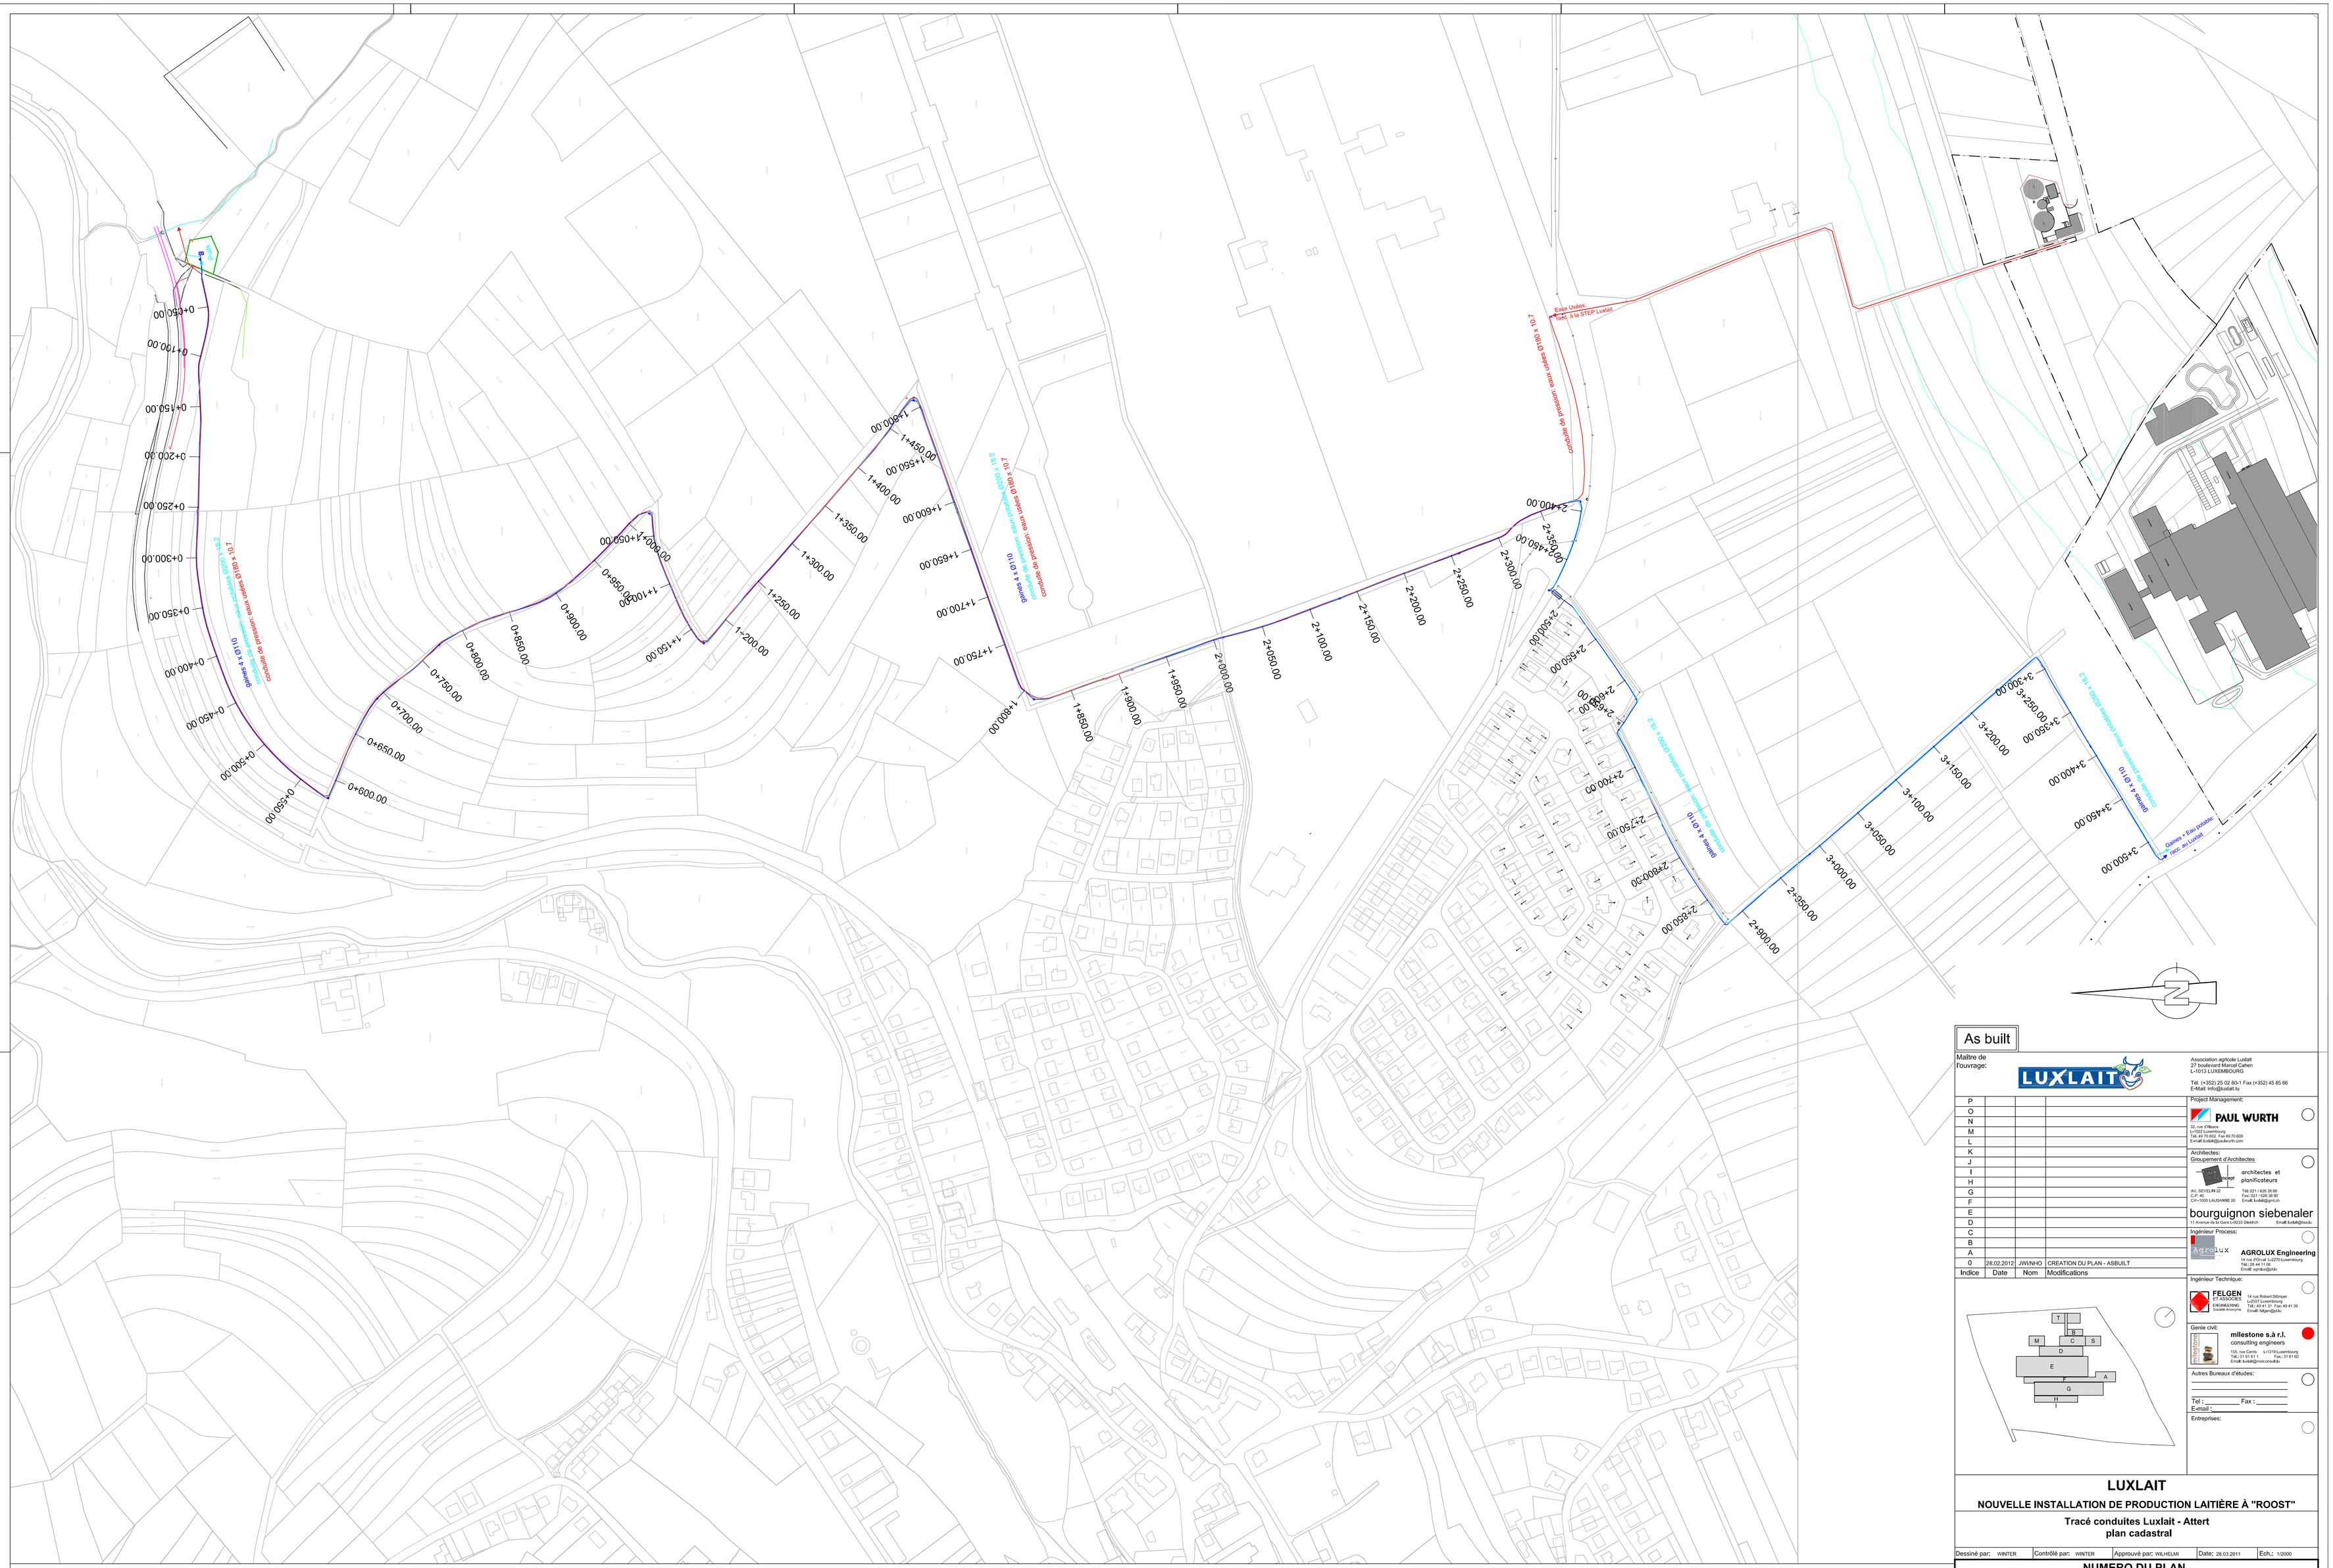

As built

Maître de l'ouvrage:

LUXLAIT

Association agricole Luxlait
27 boulevard Marcel Cahen
L-1013 LUXEMBOURG

Tél. (+352) 25 02 80-1 Fax (+352) 45 85 66
E-Mail: info@luxlait.lu

Indice	Date	Nom	Modifications
P			
O			
N			
M			
L			
K			
J			
I			
H			
G			
F			
E			
D			
C			
B			
A			
0	28.02.2012	JWI/NHO	CREATION DU PLAN - ASBUILT

Project Management:

PAUL WURTH
32, rue d'Alsace
L-1023 Luxembourg
Tél. 49 70 602 Fax 49 70 609
E-mail: luxlait@paulwurth.com

Architectes:
Groupement d'Architectes

architectes et planificateurs
AV. SEVELIN 32
C.P. 40
CH-1000 LAUSANNE 20
Tél. 021 / 626 38 66
Fax 021 / 626 38 90
Email: luxlait@gmi.ch

bourguignon siebenaler
11 Avenue de la Gare L-9233 Diekirch
Email: luxlait@bsa.lu

Ingénieur Process:

AGROLUX Engineering
14 rue d'Orval L-2070 Luxembourg
Tél.: 26 44 11 00
Email: agrolux@pt.lu

Ingénieur Technique:

FELGEN ET ASSOCIES
ENGINEERING
Société Anonyme
14 rue Robert Stümper
L-2557 Luxembourg
Tél.: 49 41 31 Fax: 49 41 39
Email: felgen@pt.lu

Genie civil:

milestone s.à r.l.
consulting engineers
155, rue Cents L-1319 Luxembourg
Tél.: 31 61 61 1 Fax.: 31 61 60
Email: luxlait@milestone.lu

Autres Bureaux d'études:

Tel : _____ Fax : _____
E-mail : _____

Entreprises:

LUXLAIT

NOUVELLE INSTALLATION DE PRODUCTION LAITIÈRE À "ROOST"

Tracé conduites Luxlait - Attert
plan cadastral

Dessiné par: WINTER	Contrôlé par: WINTER	Approuvé par: WILHELMI	Date: 28.03.2011	Ech.: 1/2000

NUMERO DU PLAN

Nature du Plan:	Bâtiment:	Zone:	Numéro:	Indice:
I	3	0	221	0

Fichier de base:	Fichier: I-3-0-221-0	Phase: PAB

Note importante: Ce document ne peut être diffusé et utilisé sans l'autorisation écrite du Maître de l'Ouvrage. Toute nouvelle modification implique l'annulation du document précédent et son remplacement par le document comportant la modification en question. Toute modification apportée aux dispositions constructives sans le consentement de la Maîtrise d'Oeuvre ne saurait engager la responsabilité de la Maîtrise d'Oeuvre. Il est fait obligation aux entrepreneurs de signaler sans délai au Maître de l'Ouvrage, et ce par écrit, avant tout commencement d'exécution, toute anomalie constatée sur le présent document.

Origine SERVICE PHOTOGRAMMETRIQUE, PONTS ET CHAUSSEES
- COPIE ET REPRODUCTION INTERDITES -